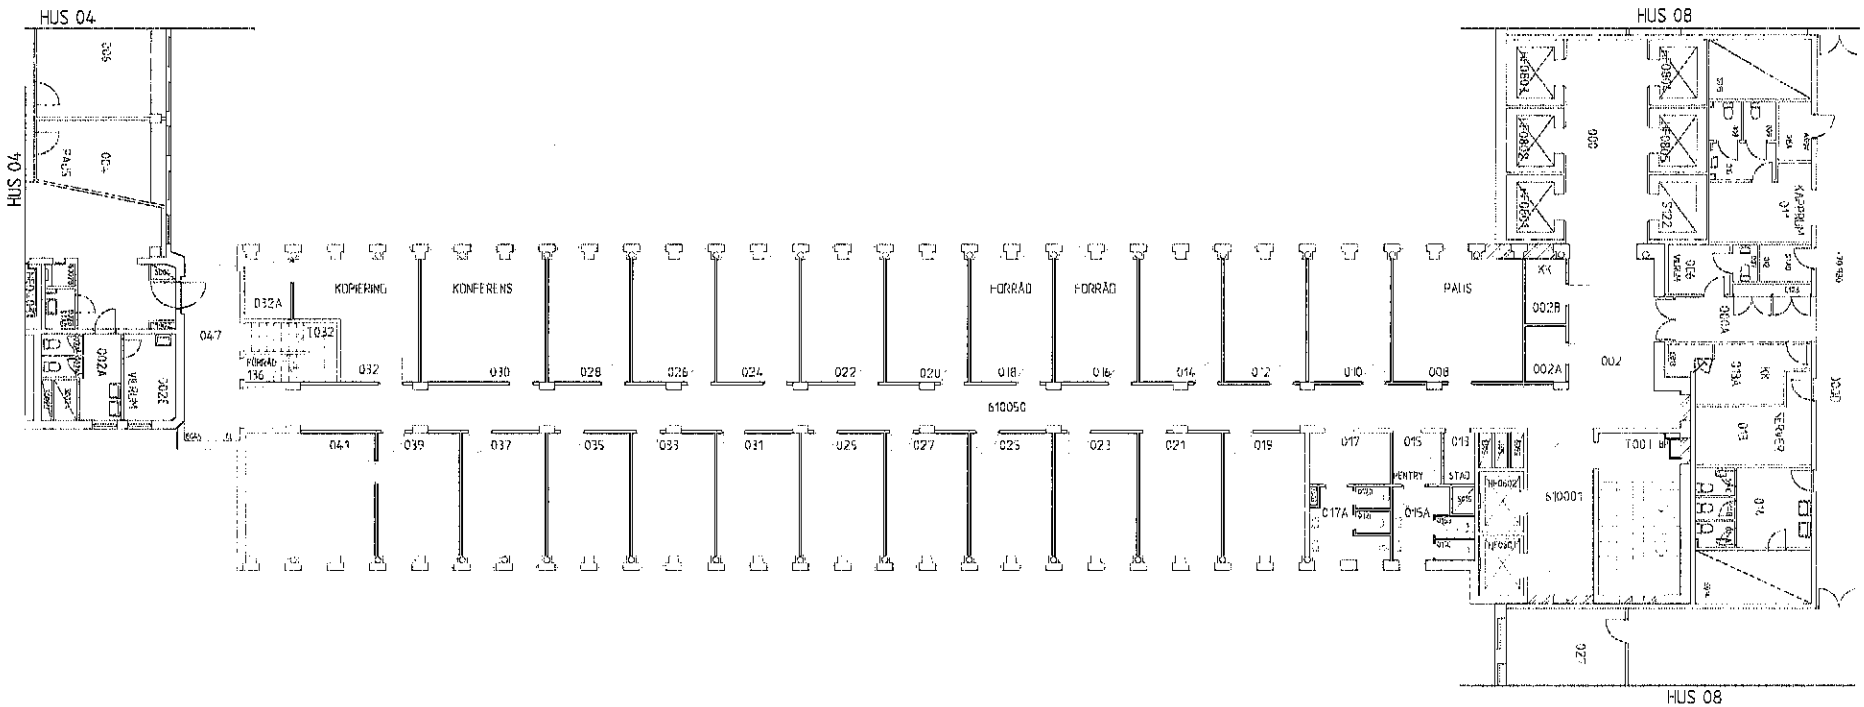

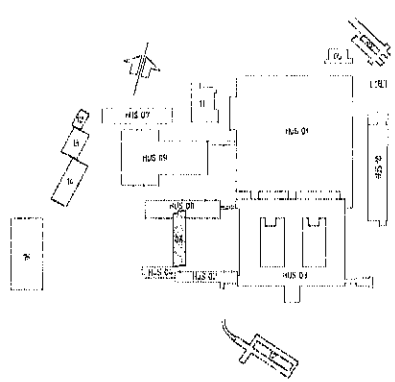

SKALA 1:200 (A3)

2 0 2 4 6 8 10 m

REV	ANT	REVIDERINGEN AVSER	SIGN	DATUM
		CADANSV: LARS FRIBERG		
1		ALLMÄN REVIDERING	Friberglu	010515
A		RELATIONSRITNING	RRSTOLI	920615

SKANSKA | Skanska Facilities Management

ERICSSON

HUVUDFABRIKEN (HF)
HUS 06 PLAN 10 SKALA 1: 200
BASRITNING

RITNR A1:HF0610

SKANSKA | Skanska Facilities Management