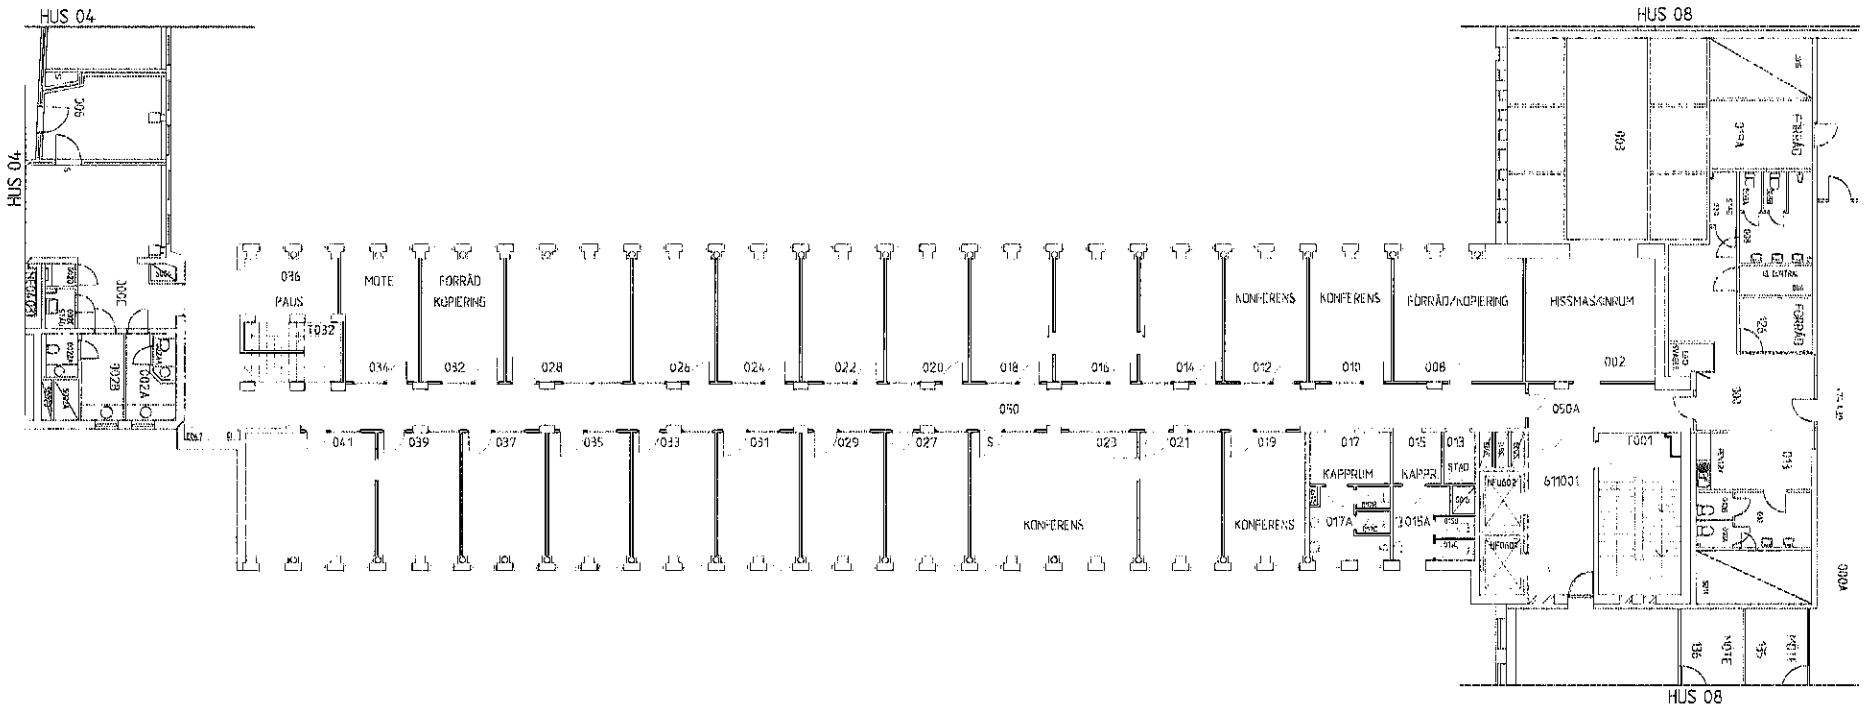

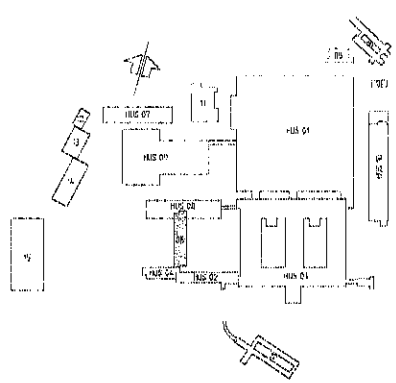

SKANSKA | Skanska Facilities Management

SKALA 1:200 (A3)

2 0 2 4 6 8 10 m

SKANSKA	Skanska Facilities Management			
CADANSV: LARS FRIBERG				
K		ALLMÄN REVIDERING	FribergLu	010515
A		RELATIONSRITNING	RRSTOLI	920615
REV	ANT	REVIDERINGEN AVSER	SIGN	DATUM

ERICSSON

HUVUDFABRIKEN (HF)
HUS 06 PLAN 11 SKALA 1: 200
BASRITNING

RITN.NR A1:HF0611